Merkki	Kpl	Pvm	Tekijä	Hyv	Muutos
L		22.10.99	JSuT		TÄYDENNETTY KIEKKO 99.
M		25.02.00	JSuT		AS BUILT KIEKKO 99
N		15.09.00	TSN/MRN		POISTETTU PUMPUT 336P522, P523, P524 >PÄIVITYS
O		01.02.01	JSuT/MRN		LISÄTTY PUMPUT 336K0006P JA 336K0007P
P		13.02.01	JSuT/TTu		LISÄTTY APU- JA LISÄAINESÄILIÖT PUMPPUINEEN
Q		18.04.02	JSuT/TTu		AS BUIL. WALL 2
R		07.03.03	JSU/MRN		LISÄTTY SUOTIMET 336K0012SU JA 336K0013SU, MUUTETTU SOSIAALITILAT (MRN)
S		15.07.03	MPC/VAV		LISÄTTY MASSÄRIKKEYLYKSEN KÄSITTELY
T		05.09.03	MPC/VAV		MASSÄRIKKEYLYKSEN VIRASTOSÄLIÖN 233K0006S PAKKA MUUTETTU
U		08.03.04	KC/MRN		NATRIUMALUMINAATTISÄILIÖ JA -PUMPUT UUDISTETTU (336K0006S, 336P568 JA 336P569)
V		10.08.09	BMS/MRN		TÄRKKELYSMUUTOKSET, LISÄTTY GLYKOLILAITTEET
X		26.06.13	BMS/MRN		LISÄTTY PUMPPU 233K0192P
Y		01.08.14	BMS/MRN		LISÄTTY MASSÄRIKKEYLYKNÄ
Z		30.10.15	BMS/MRN		POISTETTU PUMPUT 336P611 JA P614, LISÄTTY 336K0001TL JA 2TL

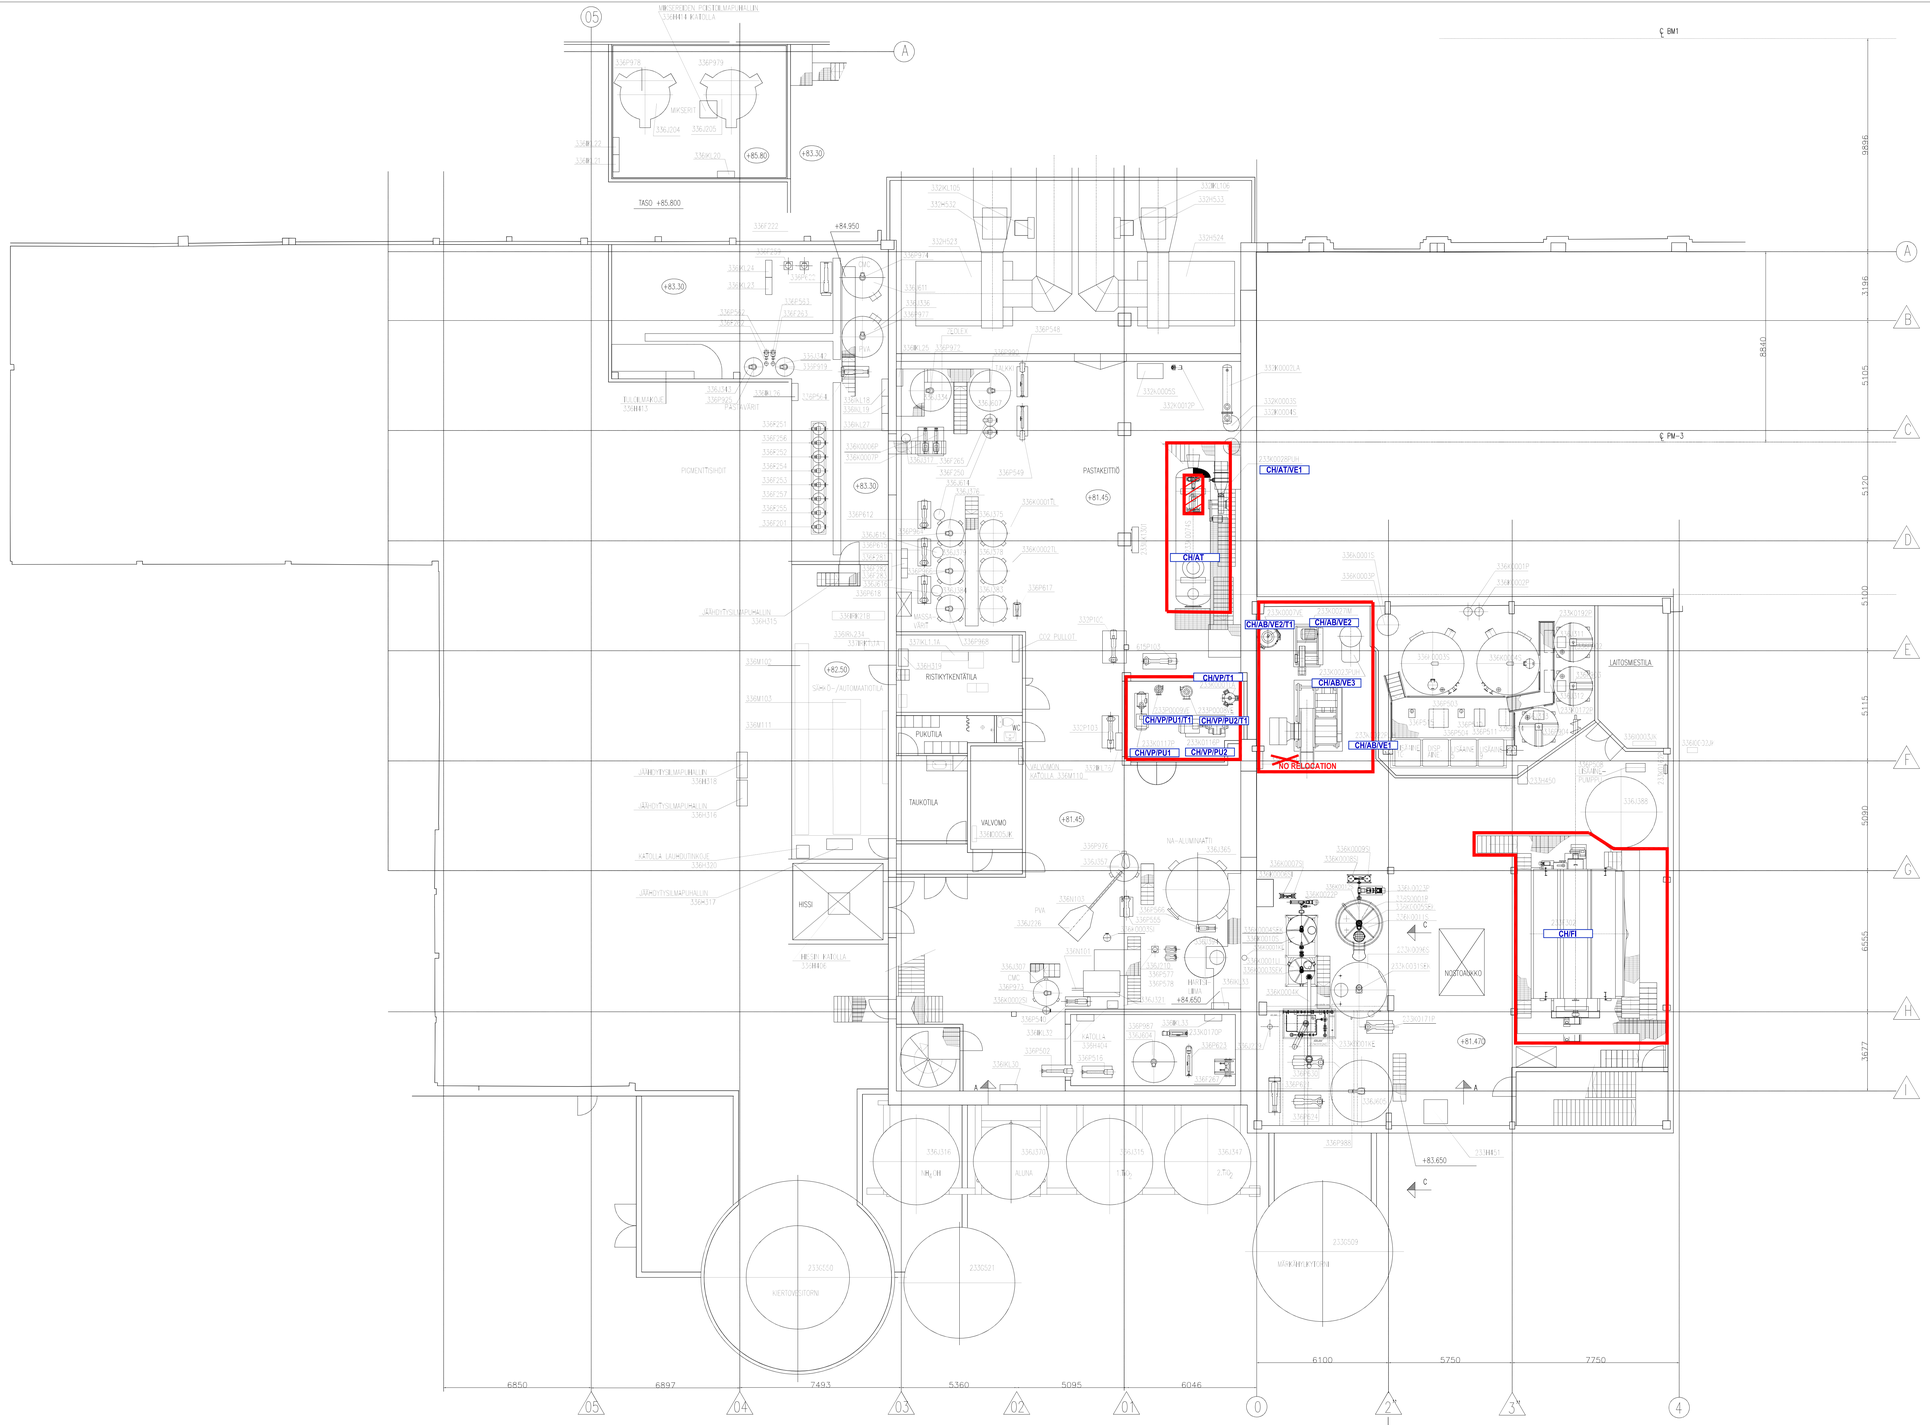

△ OVAT LINJOJA PASTAKETTIÖLLÄ

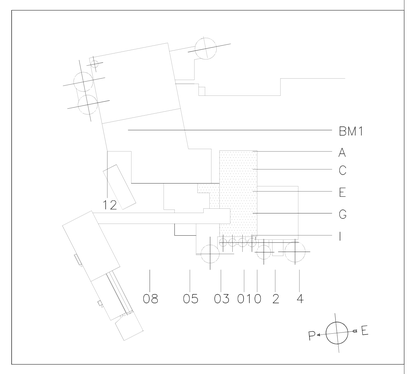

AS BUILT

JAAKKO PÖYRY JP-SUUNNITTELU OY Mönkemäentie 23 A, 33200 TAMPERE	Est. no.	Liittyy	
Piirt. 27.06.01 TTu Suom. 27.06.01 TTu Tark. 27.06.01 TNe Hyv. 27.06.01 TNe	Uusi no.	Arkisto 7T-M1800-M221	Vaihe 5
	Suhde 1:100	No. 0-10005	Rev. 6
Osa: Osan tai kokoonpanoryhmän nimitys	Piirustuksen ja osan nro	Laatu: Muoto, mitat, malli / Aines	Kpl
Laitenumero	Nimikenumero	Arkistopaikka 3093-0	
Toimintopaikka	Massa kg / Toleroimattomat mitat	Suhde 1:100	Piirt. TTu 27.06.01 / Tark. / Hyv.
M-real Kyro 39200 Kyröskoski Puh. 01046 34999	PASTAKETTIÖ LAITESIJOITUSPIIRUSTUS TASOT+81.74+82.50+84.51+86.50	Dok.nro 12706161	Rev. Z
		Liittyy	